

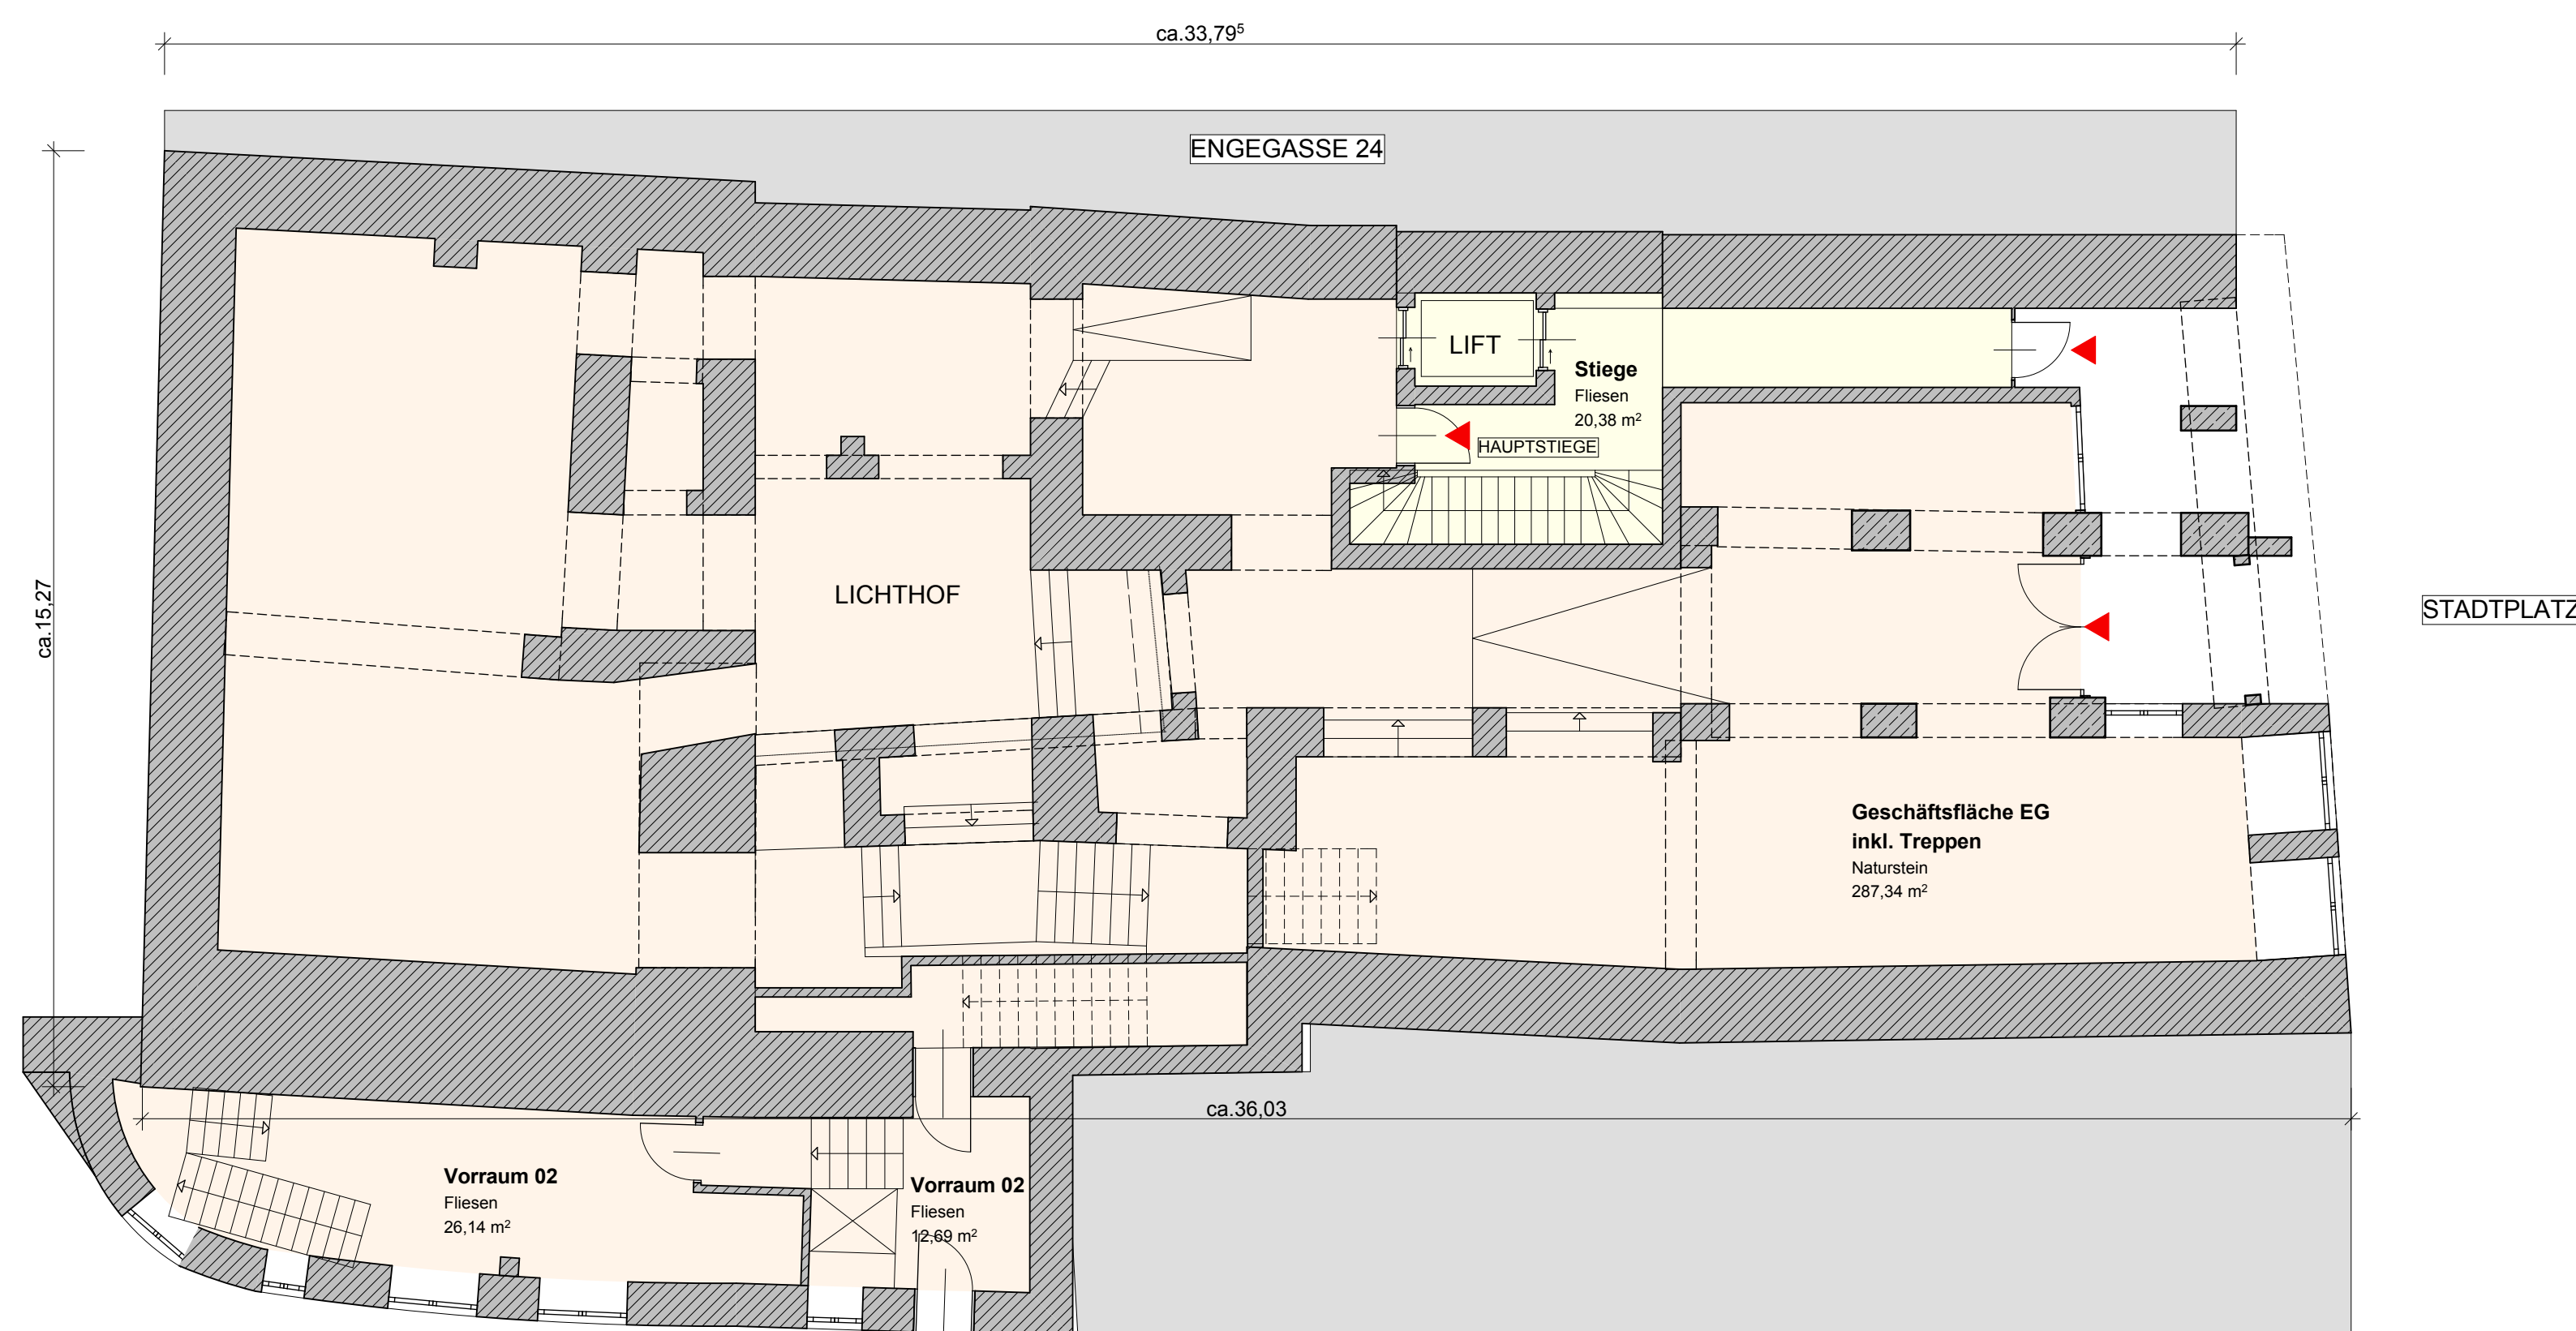
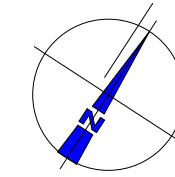


1. OBERGESCHOSS

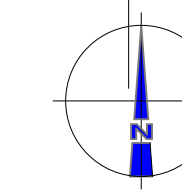

ERDGESCHOSS

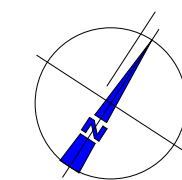

M 1/500

LAGEPLAN

HINWEIS ZUR BEACHTUNG:

DIE VERMESSUNG DES BAUBESTANDES WURDE BEI VOLLER GESCHÄFTSEINRICHTUNG SAMT MÖBLIERUNG UND WANDVERBAUTEN DURCHFÜHRT. DARAUSS RESULTIERENDE UNGENAUIGKEITEN UND MESSTOLERANZEN KÖNNEN MASSABWEICHUNGEN IN DER PLANLICHEN DARSTELLUNG UND DEN FLÄCHENMASSEN ERGEBEN UND WIRD DIESBEZÜGLICH VOM PLANERSTELLER KEINE HAFTUNG ÜBERNOMMEN!

LEGENDE:

	GESCHÄFT - TOP 01		WOHNUNG - TOP 05
	WOHNUNG - TOP 02		LAGERRAUM - TOP 06
	WOHNUNG - TOP 03		DACHBODEN - TOP 07
	WOHNUNG - TOP 04		STIEGENHAUS

BESTANDSPLAN

Geschäftsgebäude
Stadtplatz 2, 4400 Steyr

EIGENTÜMER:
Grundstücksgemeinschaft
Kath. Pressverein-Steyrer Zeitung VerlagsgmbH.
Bahnhofstraße 13
4400 Steyr

KATASTRALGEMEINDE: 49233 Steyr	EINLAGEZAHL: 104	GRUNDSTÜCKSNUMMER: .136, .138
PLANINHALT: GRUNDRISSE ERDGESCHOSS 1. OBERGESCHOSS		MASSSTAB: M 1 : 100 PLAN.NR.: 0102-19 DATUM: 01.02.2019

PLANVERFASSER:

FH BAUMEISTER
DIPL.-HTL.-ING. FLEISCHMANN

4595 Waldneukirchen, Leherstraße 9
Telefon: +43 (0) 664 / 536 32 62
Mail: office@baumeister-fleischmann.at
Web: www.baumeister-fleischmann.at