

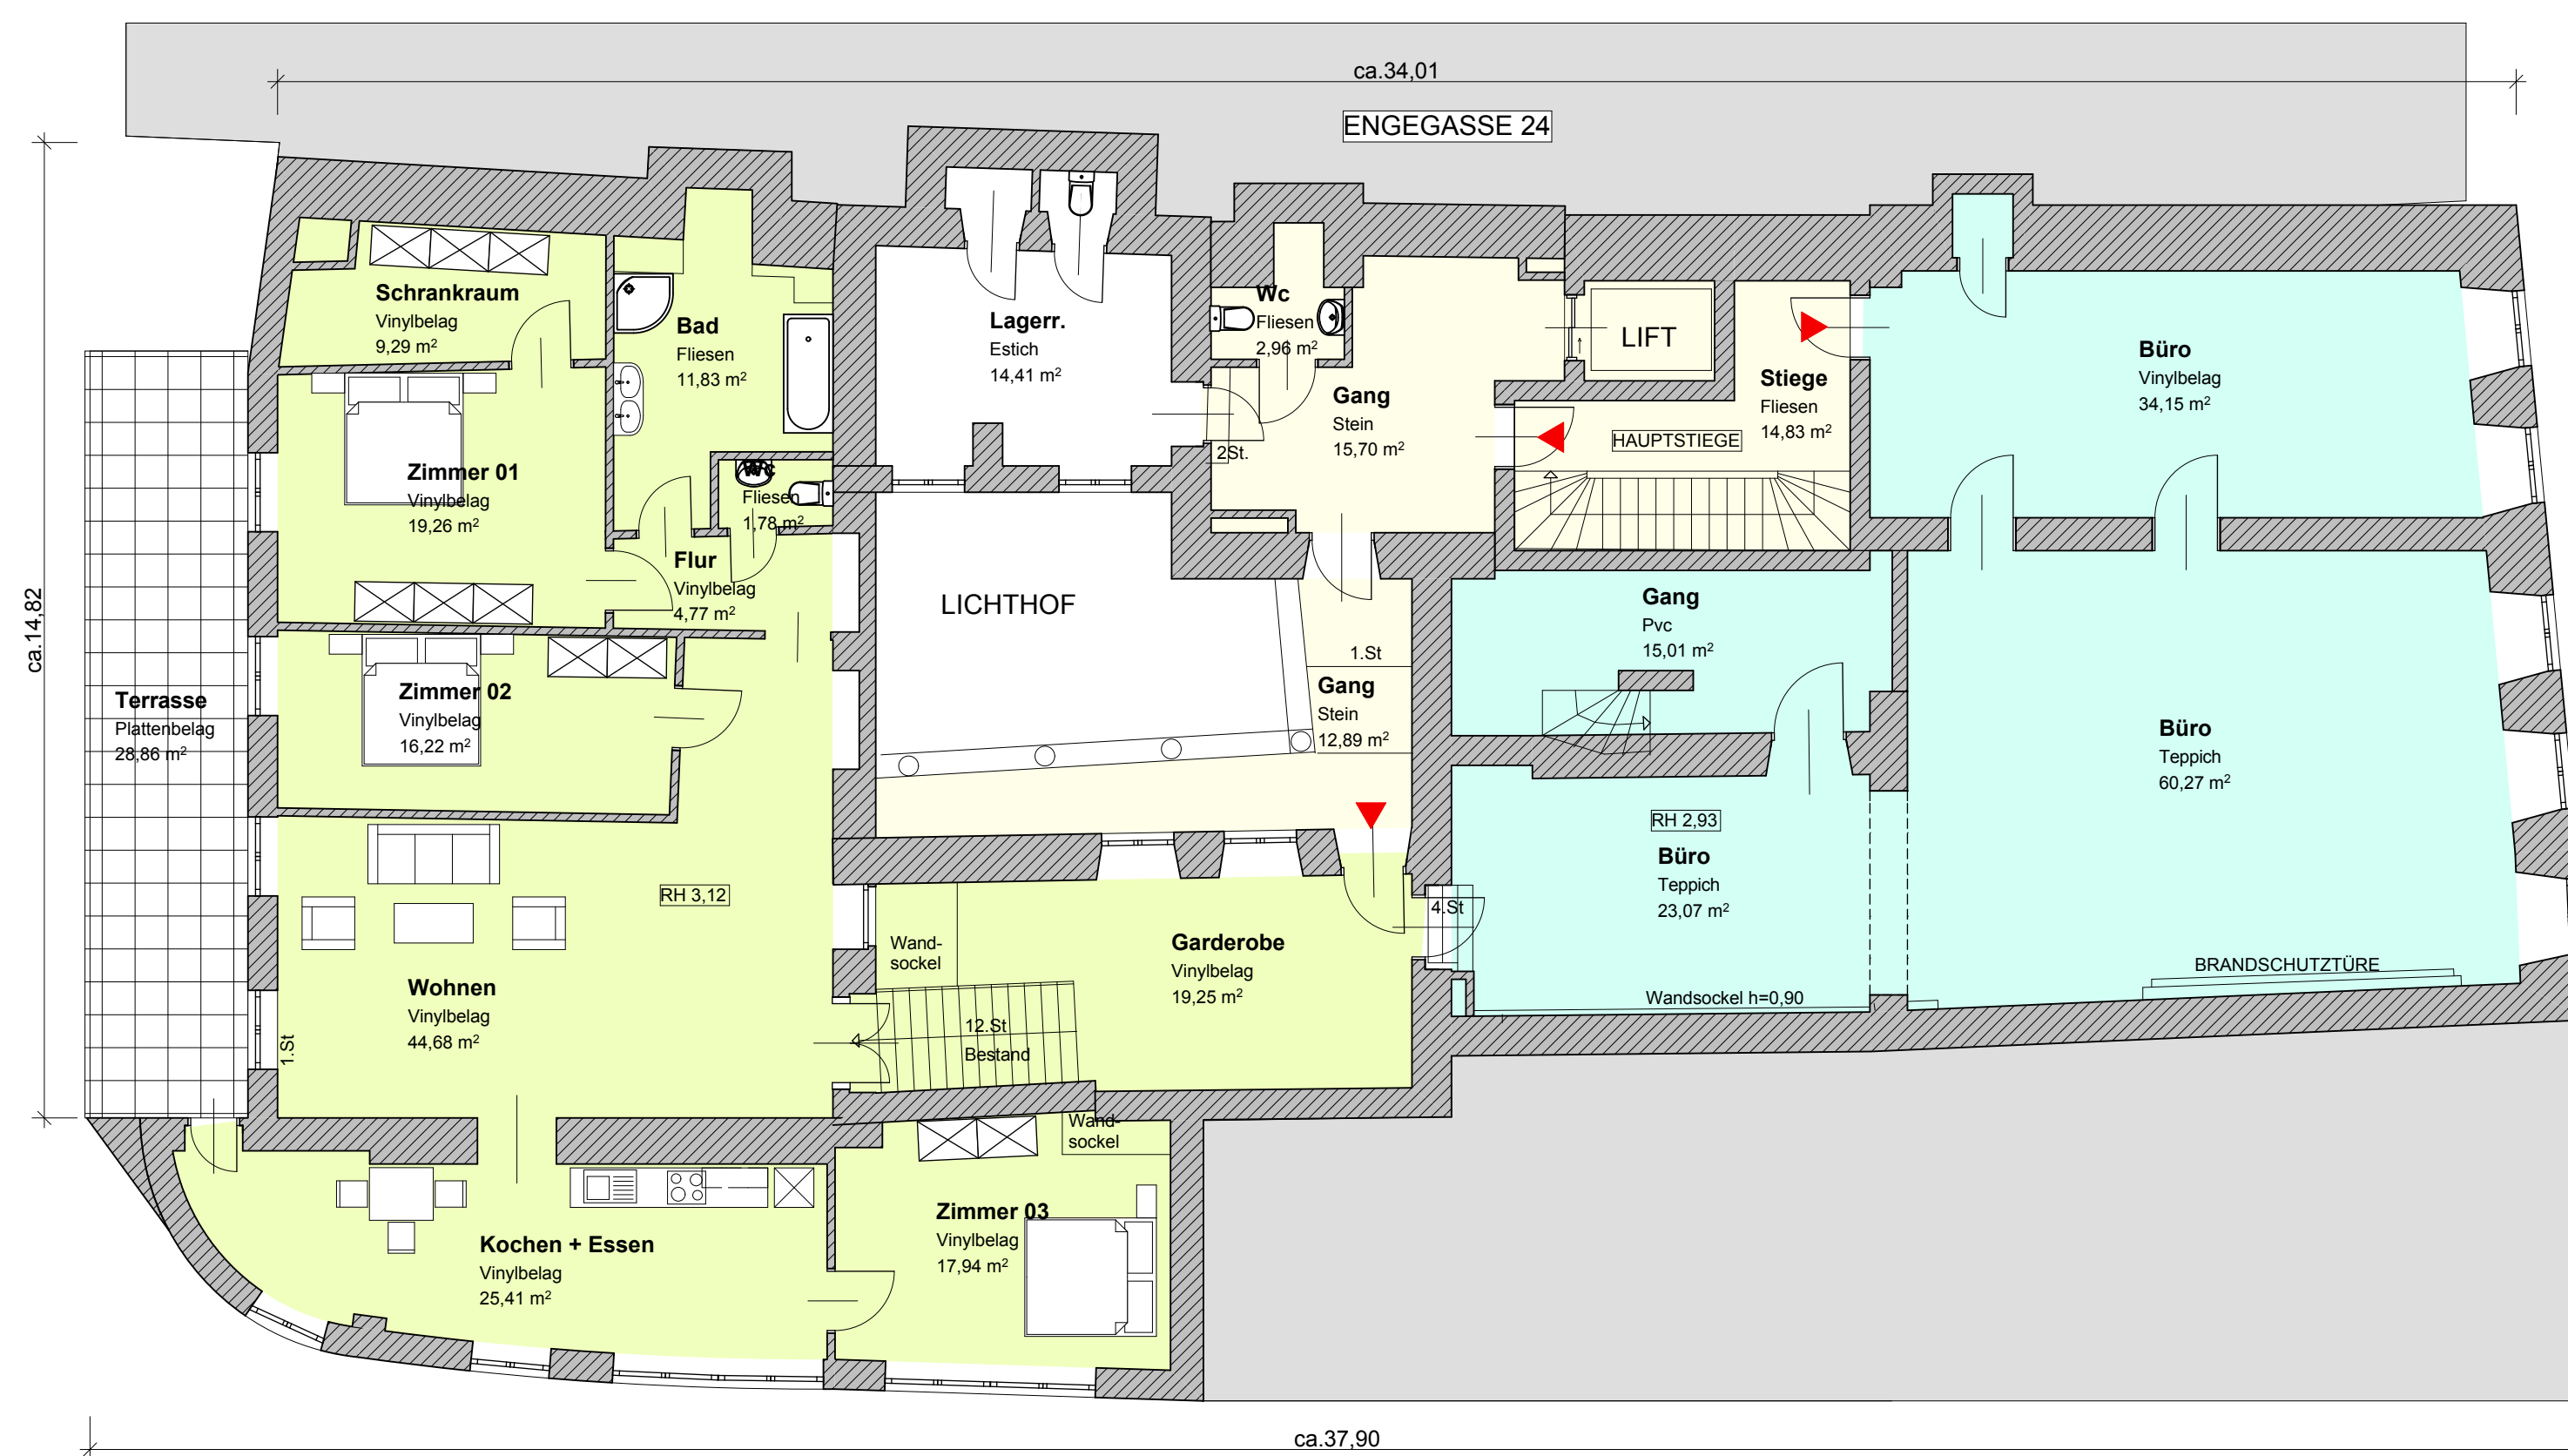
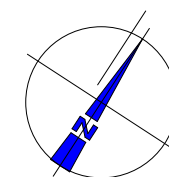


### 3.OBERGESCHOSS

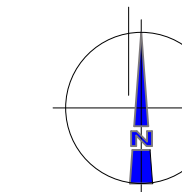

### 2.OBERGESCHOSS

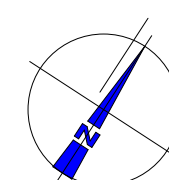

M 1/500

## LAGEPLAN

#### HINWEIS ZUR BEACHTUNG:

DIE VERMESSUNG DES BAUBESTANDES WURDE BEI VOLLER GESCHÄFTSEINRICHTUNG SAMT MÖBLIERUNG UND WANDVERBAUTEN DURCHFÜHRT. DARAUSS RESULTIERENDE UNGENAUIGKEITEN UND MESSTOLERANZEN KÖNNEN MASSABWEICHUNGEN IN DER PLANLICHEN DARSTELLUNG UND DEN FLÄCHENMASSEN ERGEBEN UND WIRD DIESBEZÜGLICH VOM PLANERSTELLER KEINE HAFTUNG ÜBERNOMMEN!

#### LEGENDE:

	GESCHÄFT - TOP 01		WOHNUNG - TOP 05
	WOHNUNG - TOP 02		LAGERRAUM - TOP 06
	WOHNUNG - TOP 03		DACHBODEN - TOP 07
	WOHNUNG - TOP 04		STIEGENHAUS

## BESTANDSPLAN

Geschäftsgebäude  
Stadtplatz 2, 4400 Steyr

EIGENTÜMER:  
Grundstücksgemeinschaft  
Kath. Pressverein-Steyrer Zeitung VerlagsgmbH.  
Bahnhofstraße 13  
4400 Steyr

KATASTRALGEMEINDE: <b>49233 Steyr</b>	EINLAGEZAHL: <b>104</b>	GRUNDSTÜCKSNUMMER: <b>.136, .138</b>
PLANINHALT: <b>GRUNDRISSE 2.OBERGESCHOSS 3.OBERGESCHOSS</b>		MASSSTAB: <b>M 1 : 100</b> PLAN.NR.: <b>0102-19</b> DATUM: <b>01.02.2019</b>

PLANVERFASSER:  
**FH BAUMEISTER**  
**DIPL.-HTL-ING. FLEISCHMANN**  
4595 Waldneukirchen, Leherstraße 9  
Telefon: +43 (0) 664 / 536 32 62  
Mail: office@baumeister-fleischmann.at  
Web: www.baumeister-fleischmann.at