
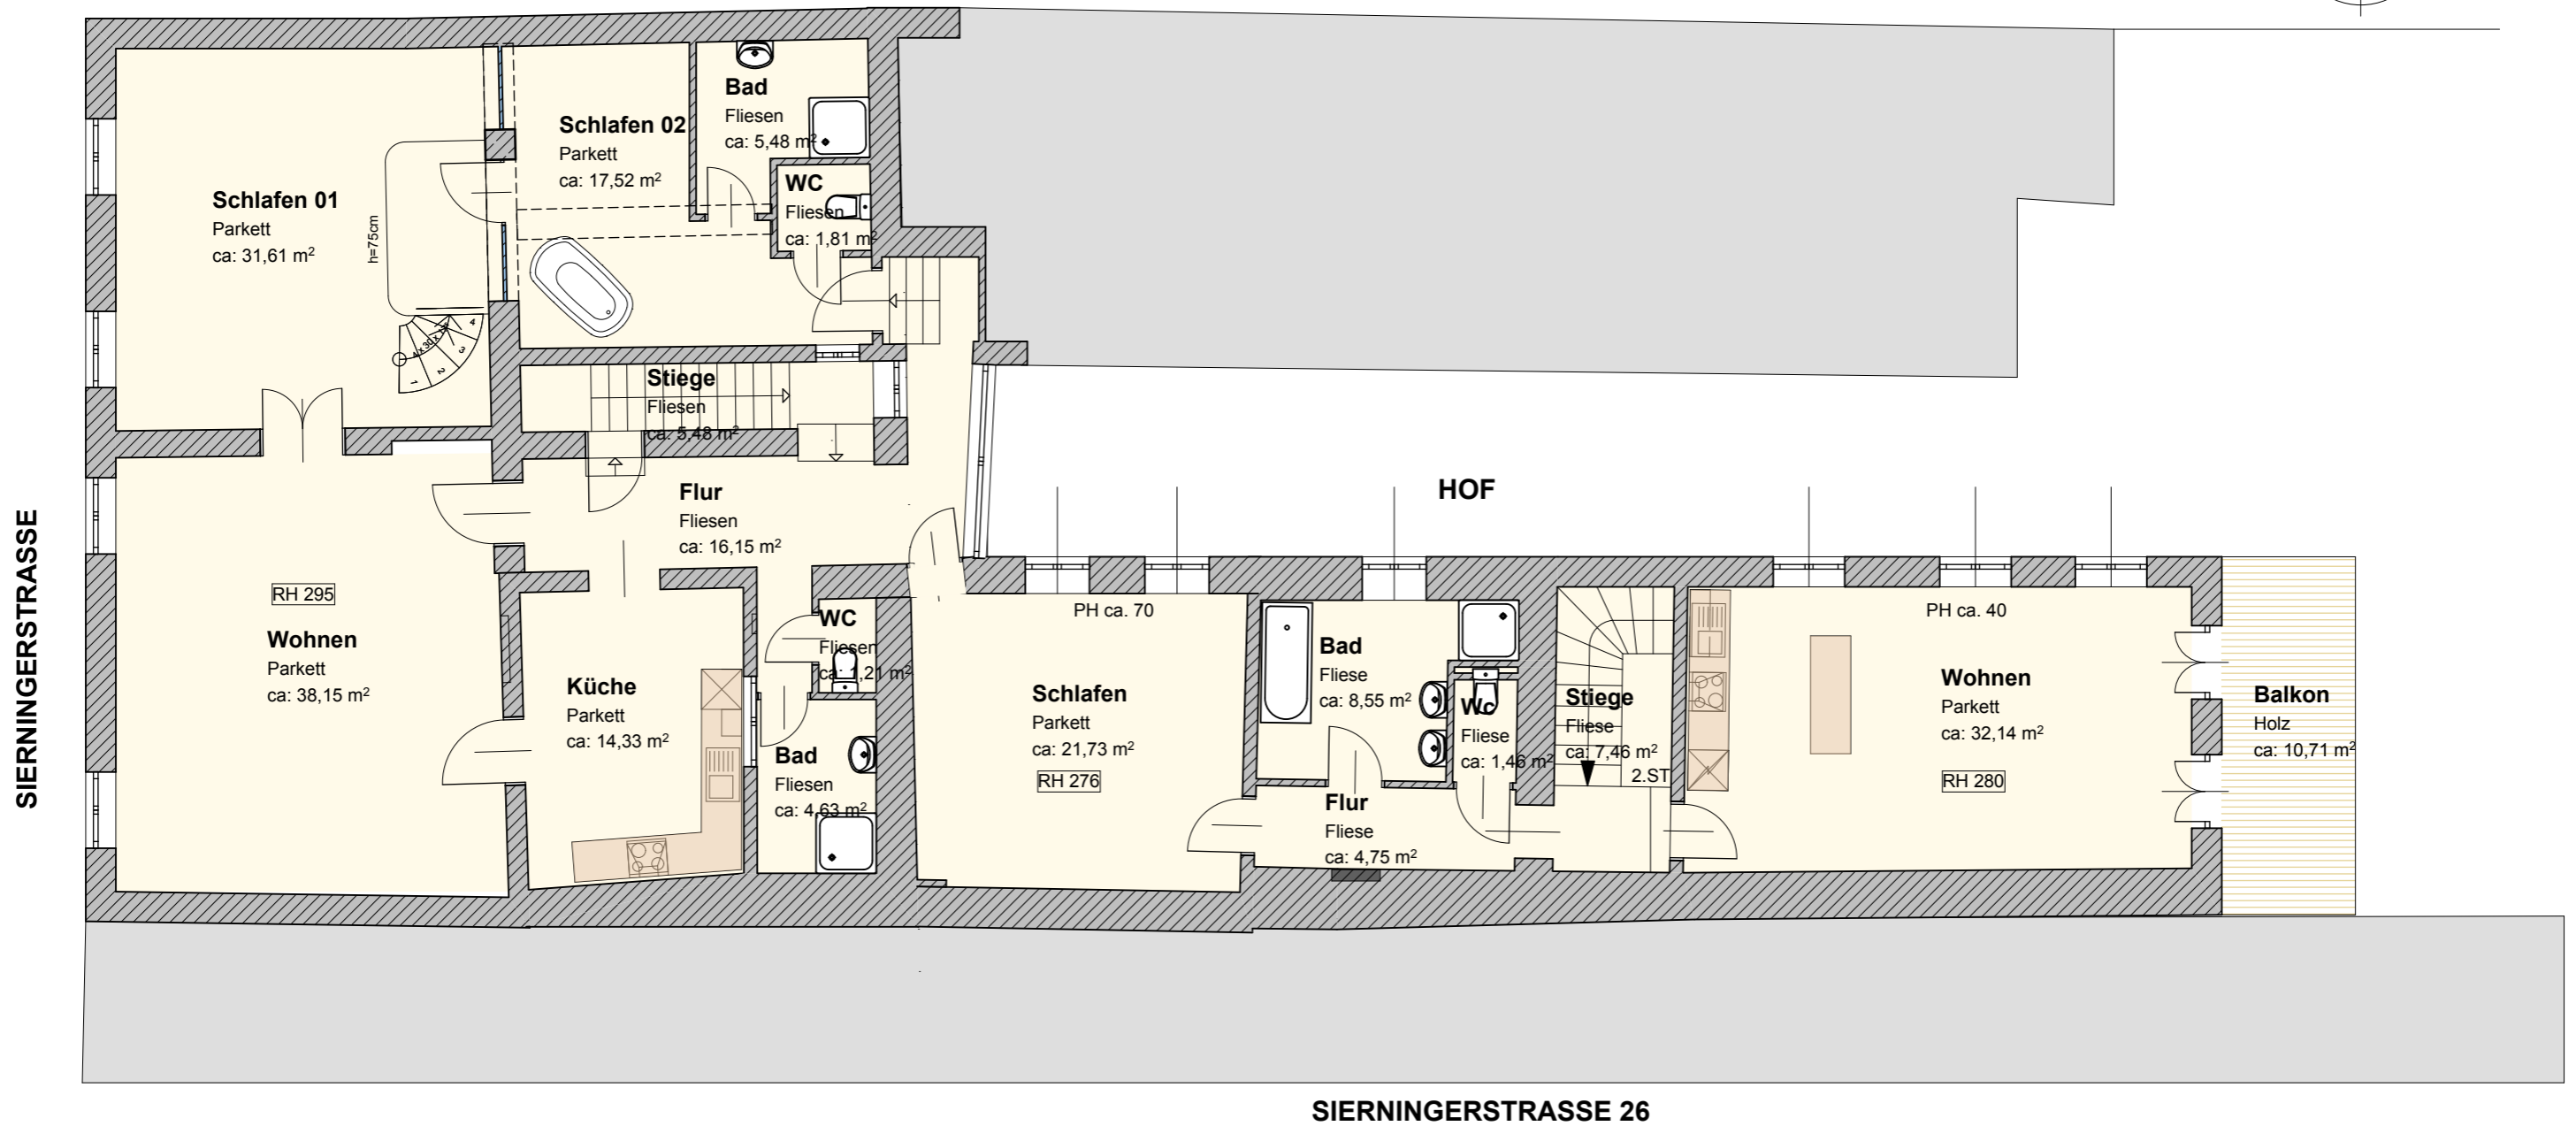


SIERNINGERSTRASSE 30

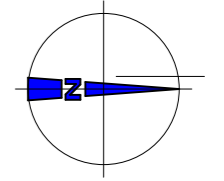

FENSTERMASSE SIND ARCHITEKTURLICHTEN
 INNENTÜRMASSE SIND DURCHGANGSLICHTEN
 DIE IM PLAN ENTHALTENEN MASSANGABEN SIND "CIRKA MASSE"

SIERNINGER STRASSE 28
 4400 STEYR

1.OBERGESCHOSS

TOP 01, 02

GRUNDRISS

BESTANDSPLAN

M 1:100

24/02/2020