
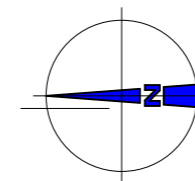


NEUSCHÖNAUER HAUPTSTRASSE

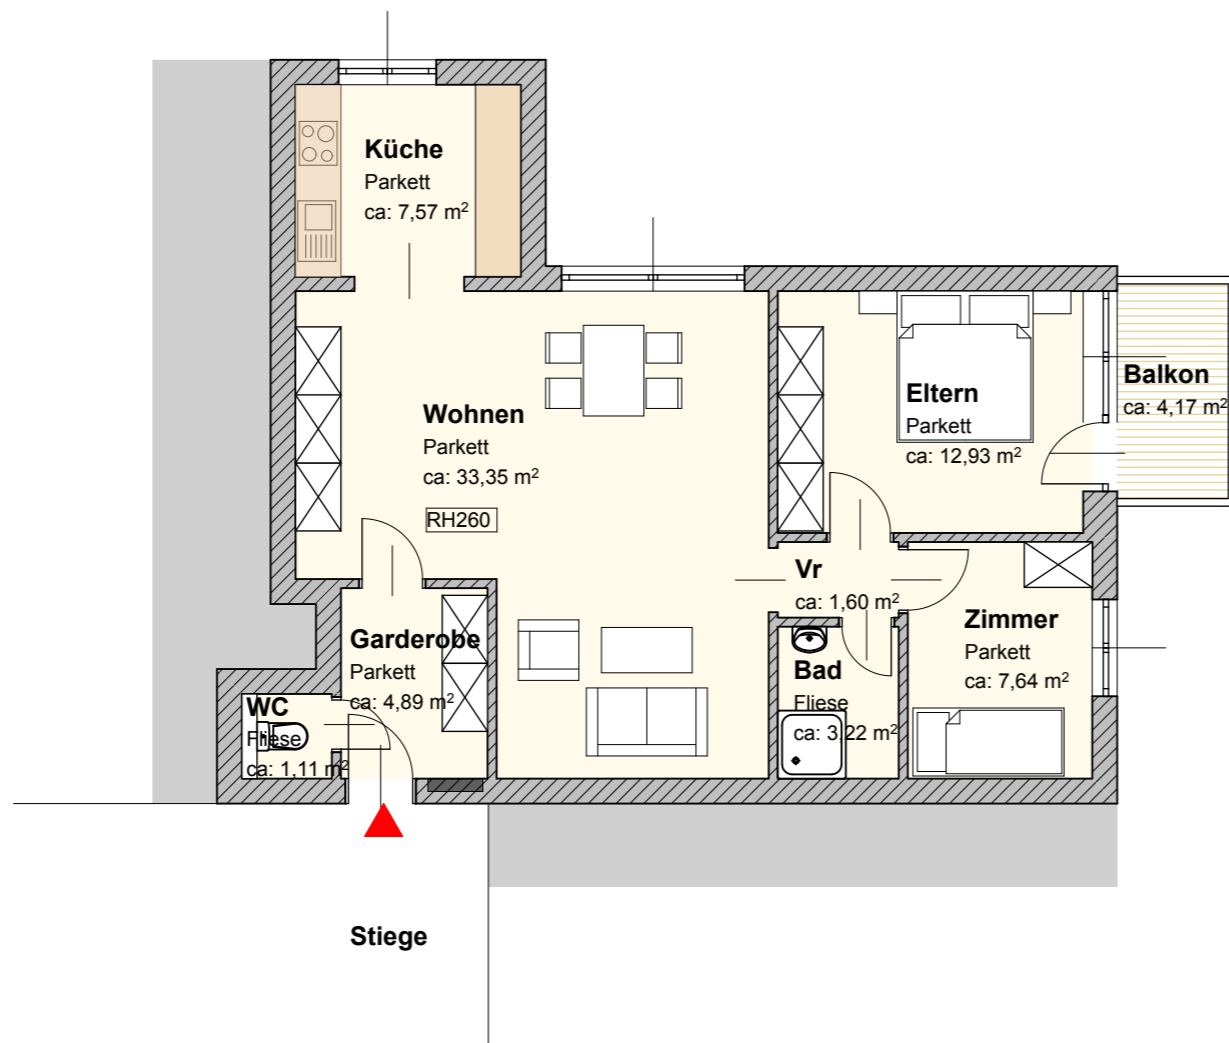

NEUSCHÖNAUER HAUPTSTRASSE 30A
4400 STEYR

1.OBERGESCHOSS

TOP 09

GRUNDRISS

BESTANDSPLAN

M 1:100

03/03/2020